

公聴会の開催について（公告）

都市計画法（昭和43年法律第100号）第16条第1項の規定により、上越都市計画の変更の素案について、次のとおり公聴会を開催する。

令和2年8月25日

新潟県

代表者 新潟県知事 花角 英世

1 公聴会の日時

令和2年9月28日（月）午後7時から

2 公聴会の開催場所

上越市木田1丁目1番3号

上越市役所木田第一庁舎 401会議室

3 事案の概要

別紙「上越都市計画の変更（新潟県決定）」のとおり。

4 素案の縦覧

新潟県上越地域振興局地域整備部計画調整課、上越市都市整備部都市整備課計画係、上越市柿崎区総合事務所建設グループにおいて、9月8日（火）まで縦覧に供する。

5 公聴会に出席して意見を述べることができる者

上越都市計画区域の住民

6 公述申出の方法

変更の素案について意見のある者は、公述申出期限までに、意見の要旨及びその理由並びに氏名、住所及び電話番号を記載した知事及び上越市長宛の書面を公述申出先へ提出することにより申出を行う。

7 公述申出期限

令和2年9月8日（火）（受付時間：午前8時30分から午後5時15分まで）

郵送の場合は令和2年9月8日（火）午後5時15分までに必着のこと

8 公述申出先

(1) 上越市本城町5番6号（〒943-8551）

新潟県上越地域振興局地域整備部計画調整課

電話 025-526-9516

(2) 上越市木田1丁目1番3号（〒943-8601）

上越市都市整備部都市整備課計画係

電話 025-526-5111

(3) 上越市柿崎区柿崎6405番地（〒949-3292）

上越市柿崎区総合事務所建設グループ

電話 025-536-6721

9 公述人の決定

公述人を決定したときは、当該公述人にその旨を通知する。なお、公述申出が多数の場合は、意見の要旨を同じくする者の中からそれぞれ抽選を行い、公述人（最大10名）を決定する。

10 費用負担

公述人の陳述に要する費用は、すべて公述人の負担とする。

11 公聴会の傍聴

公聴会の傍聴を希望する者は、公聴会の開催予定時刻までに、係員の指示に従って公聴会の会場に入室すること。

なお、会場への入室は、午後6時30分から先着順で行い、公聴会の開催予定時刻前であっても、定員の12名になり次第終了する。

12 公聴会の中止

公述の申出が無い場合は、公聴会を開催しない。公聴会の傍聴を希望する者は、開催の有無について、あらかじめ問合せ先へ確認すること。

13 その他

関連する上越市決定の都市計画の変更の素案についても縦覧を行い、公聴会に出席して意見を述べることができる。

14 問合せ先

新潟市中央区新光町4番地1 (〒950-8570)
新潟県土木部都市局都市政策課
電話 025-280-5429

別紙1


上越都市計画区域区分の変更（新潟県決定）

凡例	
 	市街化区域 編入


市街化区域 編入	
地区番号	1
地区名	八千浦
面積	約9.0 ha
編入理由	公的開発
土地利用	工業系


市街化区域 編入	
地区番号	2
地区名	港町二丁目
編入理由	公的開発
土地利用	工業系

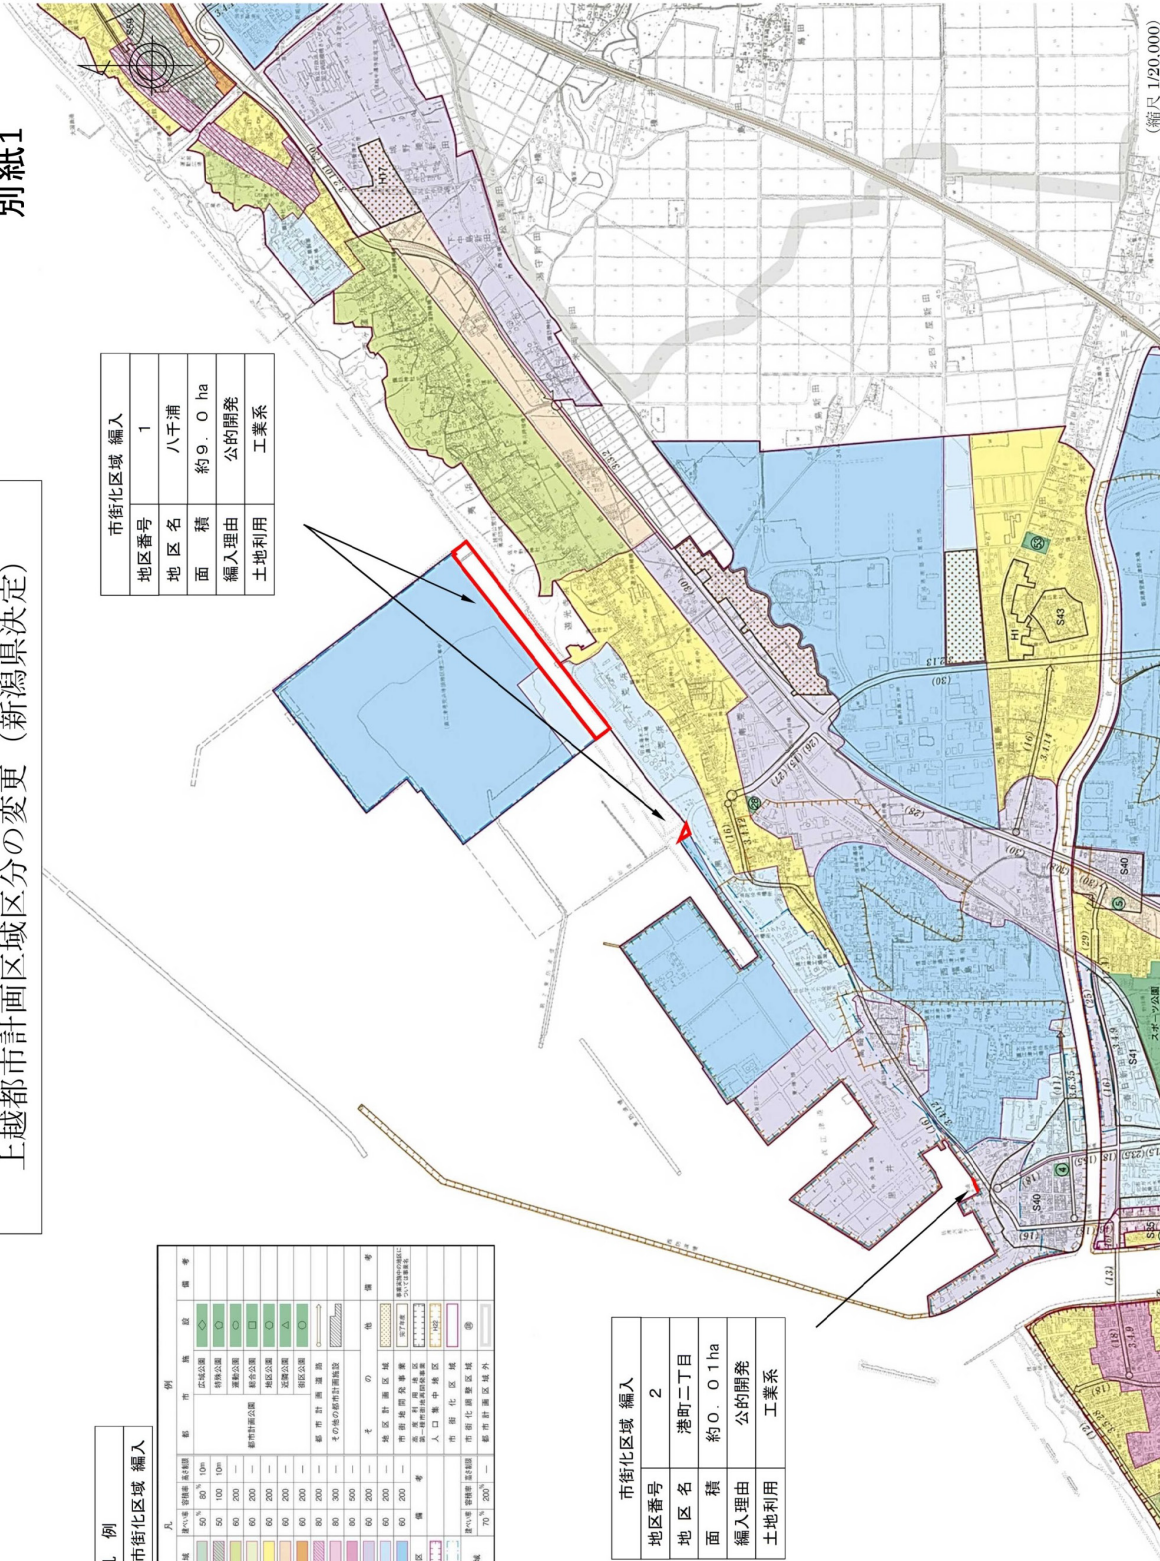

(縮尺 1/20,000)

別紙2

上越都市計画区域区分の変更（新潟県決定）

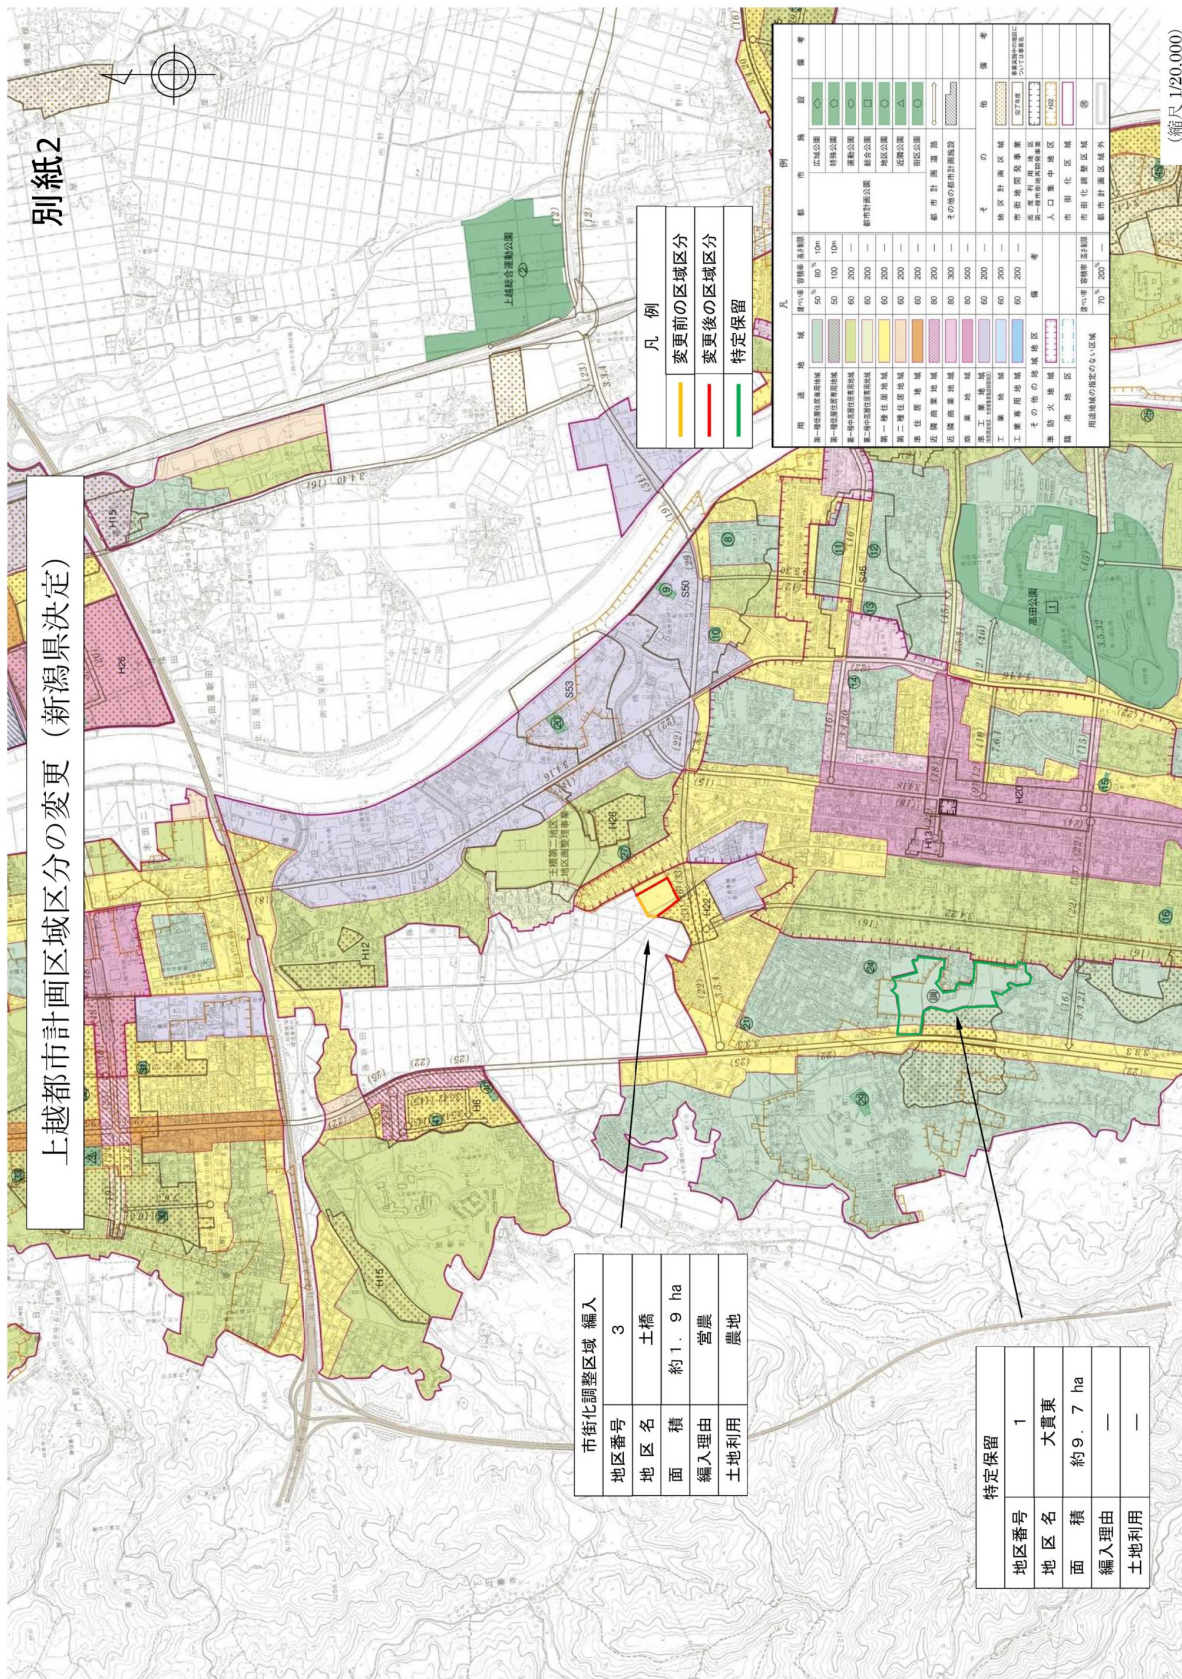

凡例

変更前の区域区分	変更後の区域区分	特定保留
----------	----------	------

例


市街化調整区域 編入

地区番号	3
地区名	土橋
面積	約 1.9 ha
編入理由	営農
土地利用	農地


特定保留

地区番号	1
地区名	大貫東
面積	約 9.7 ha
編入理由	—
土地利用	—

(縮尺 1/20,000)

上越都市計画区域区分の変更 (新潟県決定)

別紙3

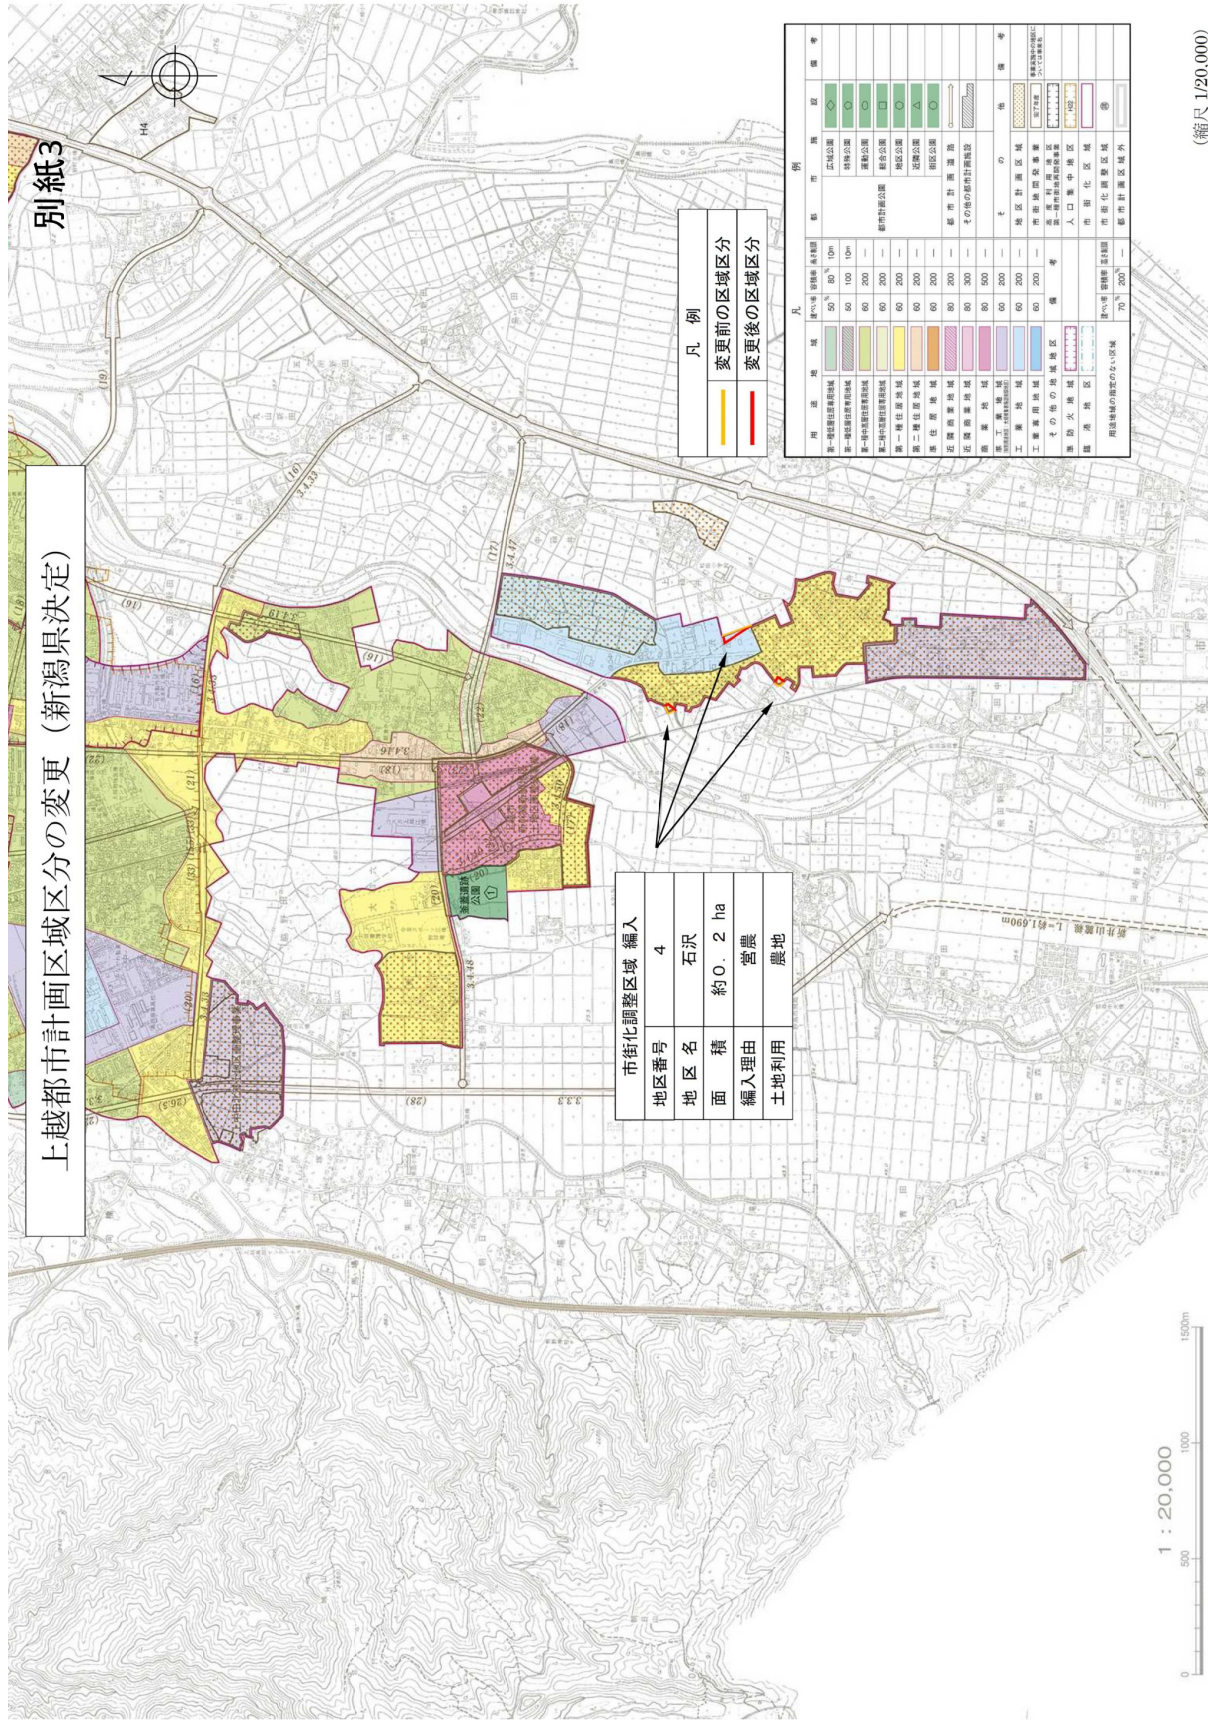

市街化調整区域 編入	
地区番号	4
地区名	石沢
面積	約0.2 ha
編入理由	営農
土地利用	農地

凡例	
変更前の区域区分	(Yellow line)
変更後の区域区分	(Red line)


縮尺 1/20,000

上越都市計画臨港地区の変更 (新潟県決定)


別紙4

凡例
臨港地区の変更


1八千浦地区：無指定を臨港地区（修景厚生港区）に変更
約10.2ha

2港町二丁目地区：無指定を臨港地区（商港区）に変更
約0.01ha

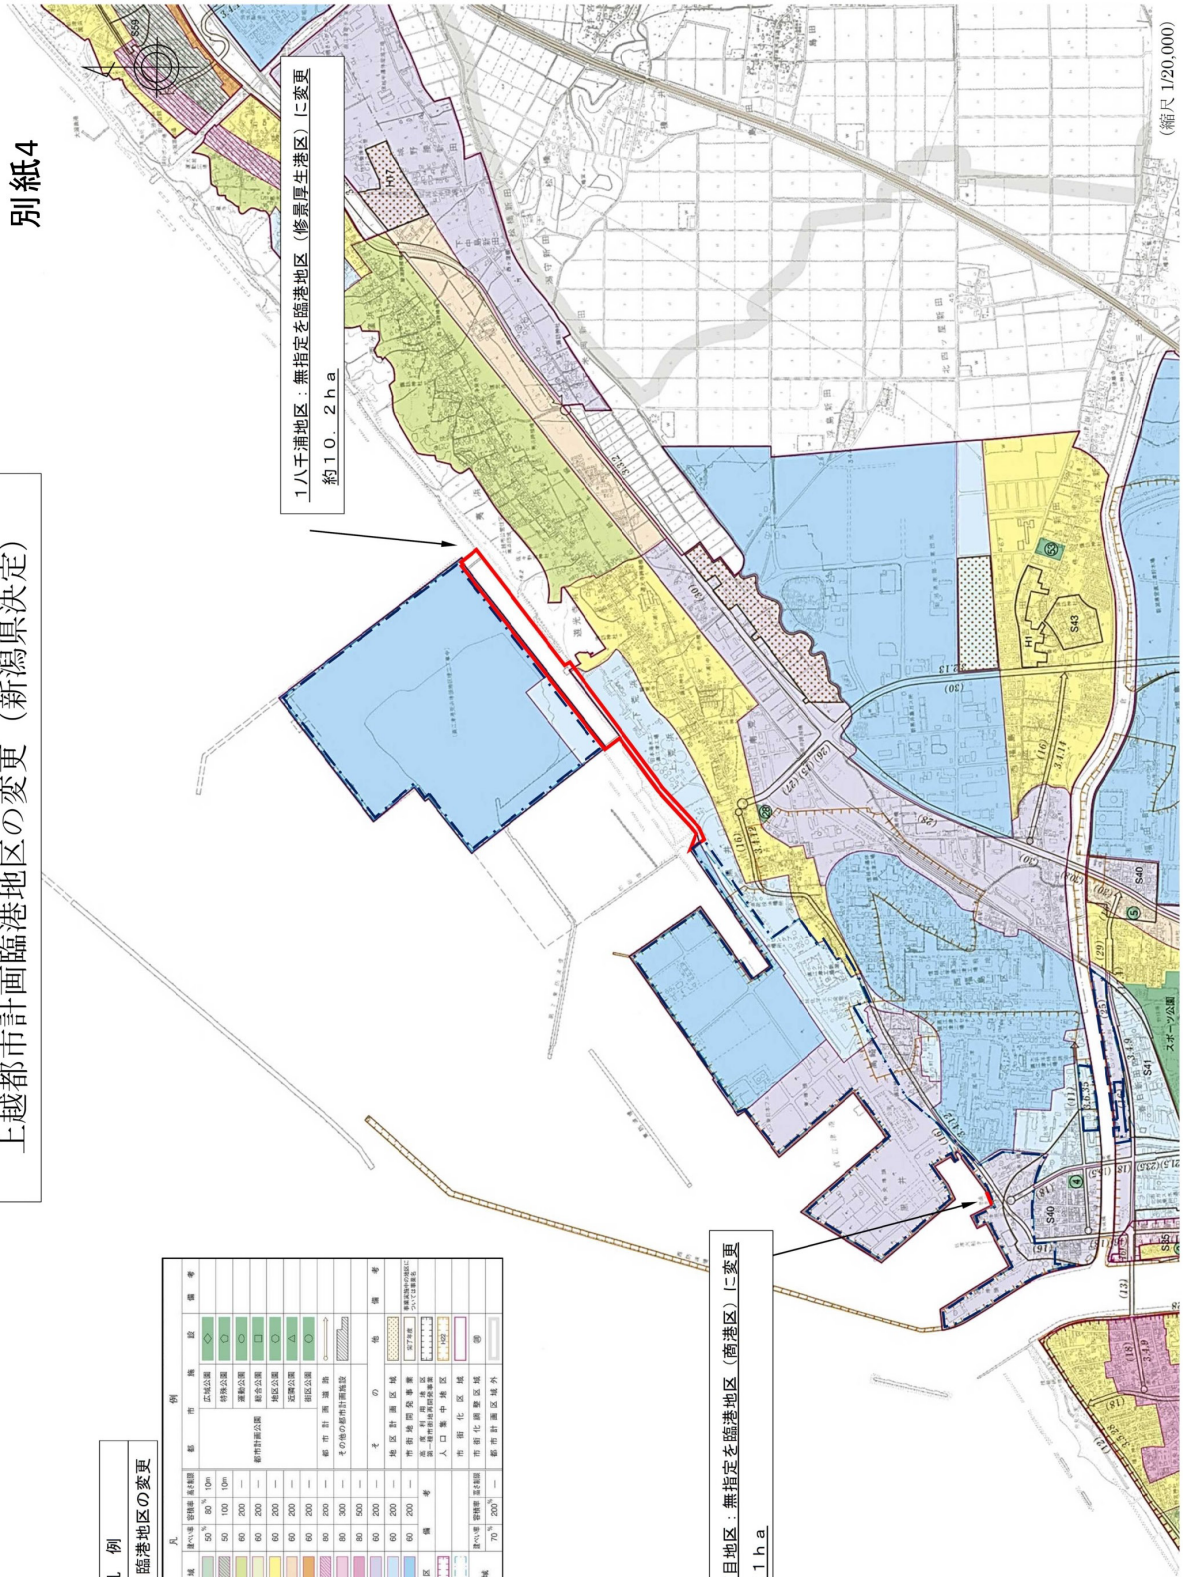

(縮尺 1/20,000)

上越都市計画道路の変更（新潟県決定）

別紙5


